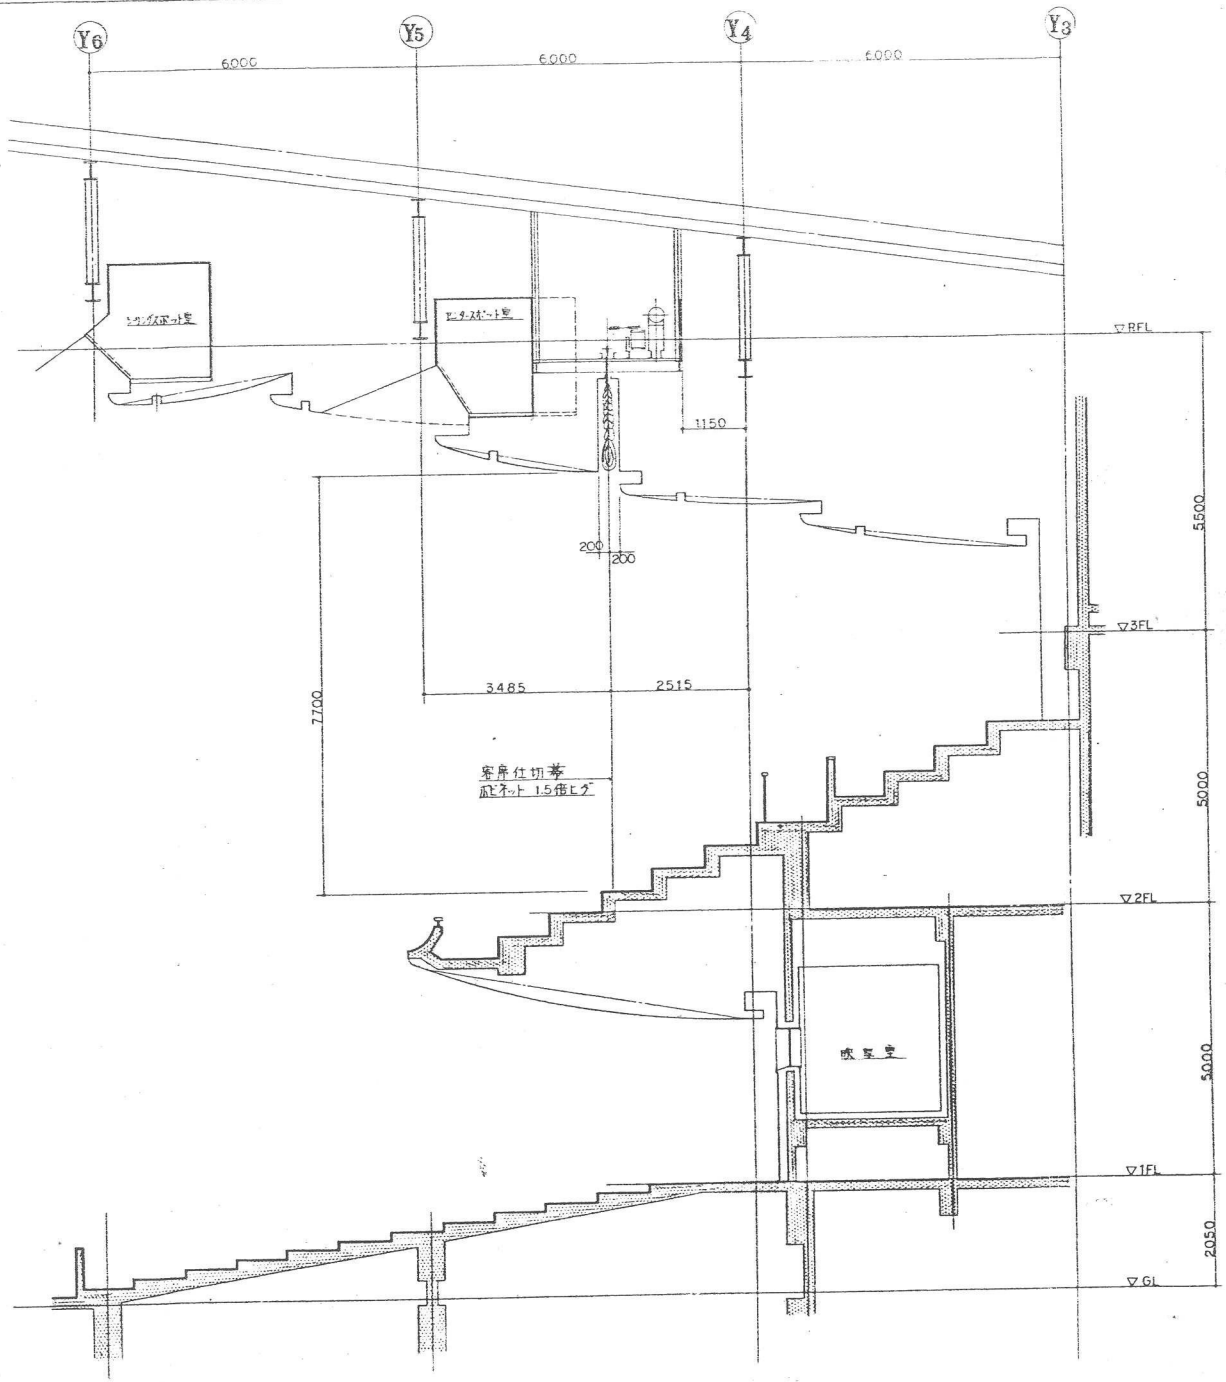

部材表

記号	使用部材
A	H-200×100×5.5×8
B	H-200×100×5.5×8
C	[-150×75×6.5
D	[-100×50×20×2.3 (@150 着色部)
E	吊り材

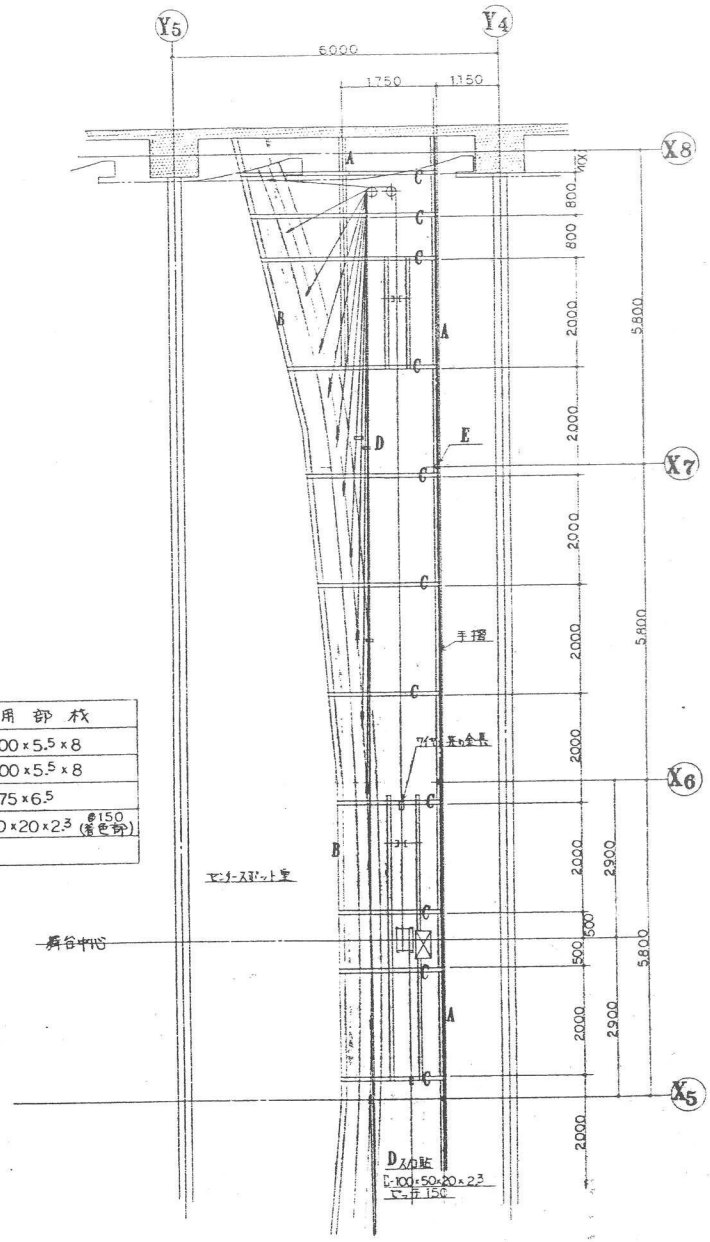

客席断面図

竣工図	年 月 日

株式会社 梓設計 2793

(仮称)三郷市文化会館新築工事

客席仕切幕断面図

A-15